


DÉLNYUGATI HOMLOKZAT m1:100

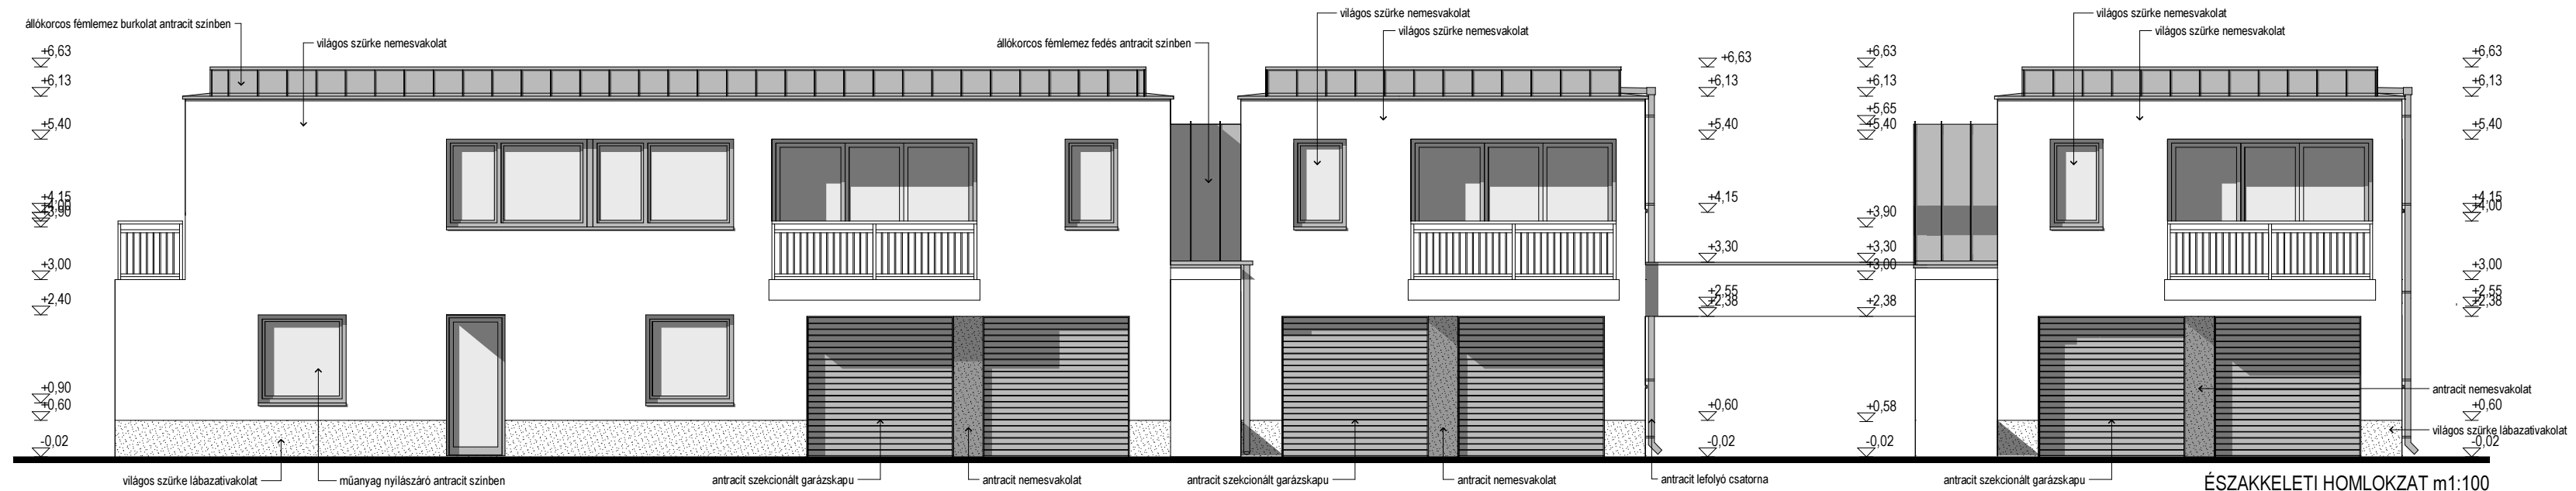

ÉSZAKKELETI HOMLOKZAT m1:100

ÉPÍTETŐ:

PROFITÁL 2004 KFT.
4081 LÉTAVÉRTES, KONYÁRI U. 24.

MUNKA MEGNEVEZÉSE:

6 LAKÁSOS TÁRSASHÁZ ÉPÍTÉSE

MUNKA CÍME:

DEBRECEN, HANGYÁS UTCA 4. HRSZ: 22133/29

ÉPÍTÉS TERVEZŐ:

BALMAZ GÁBOR

É-09-0624

TERV MEGNEVEZÉSE:

DÉLNYUGATI és ÉSZAKKELETI
HOMLOKZAT

TERVFAJTA:

MEGVALÓSULÁSI

DÁTUM:

2023. március.

LÉPTÉK:

m 1:100

E-03