




ÉSZAKNYUGATI HOMLOKZAT m1:100

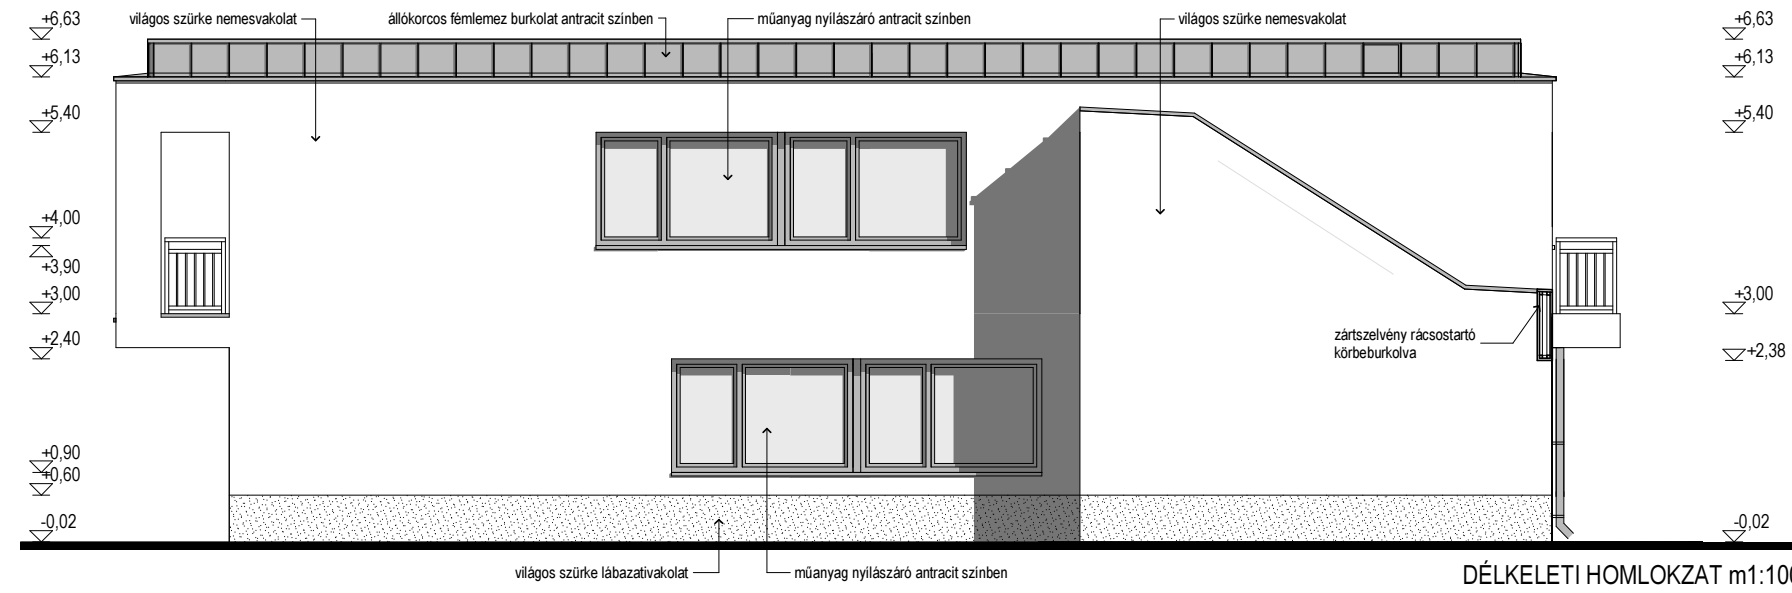

DÉLKELETI HOMLOKZAT m1:100

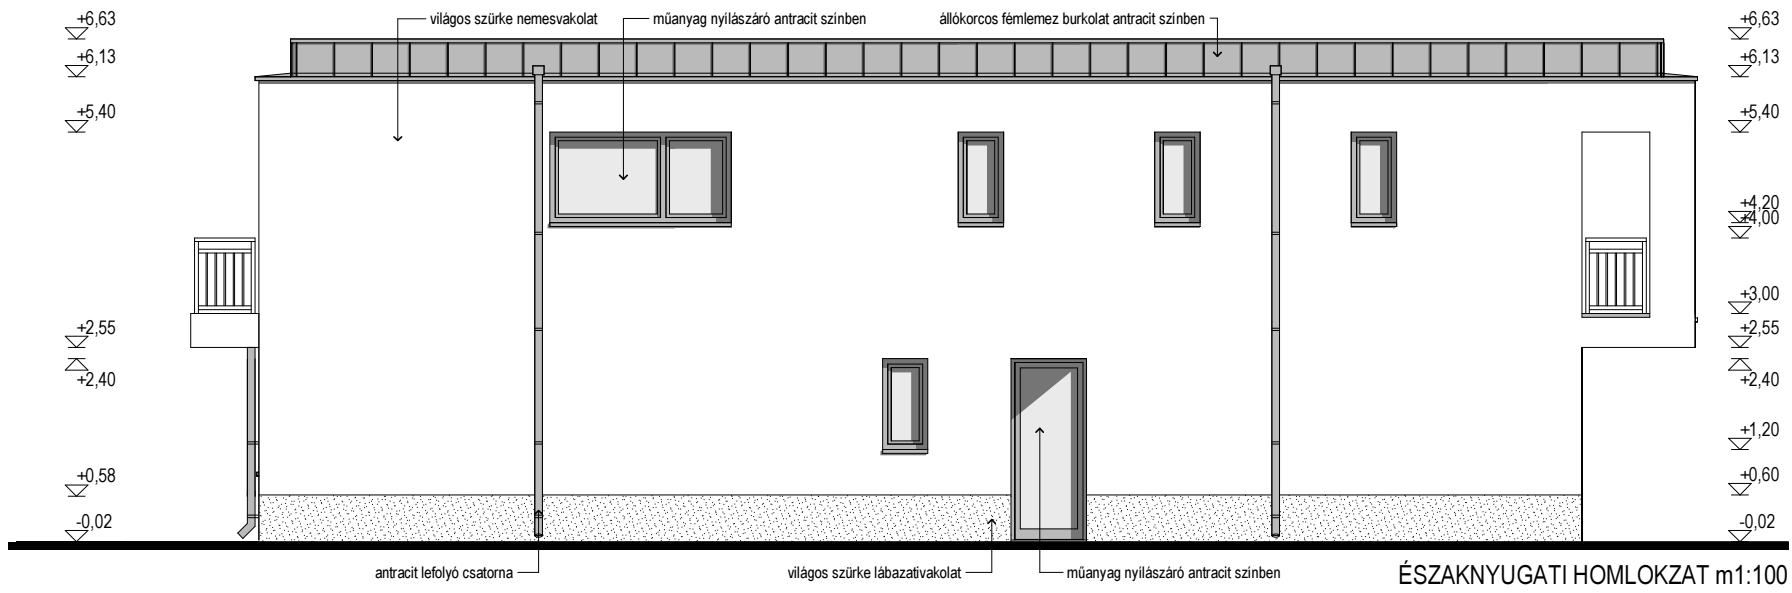

ÉSZAKNYUGATI HOMLOKZAT m1:100

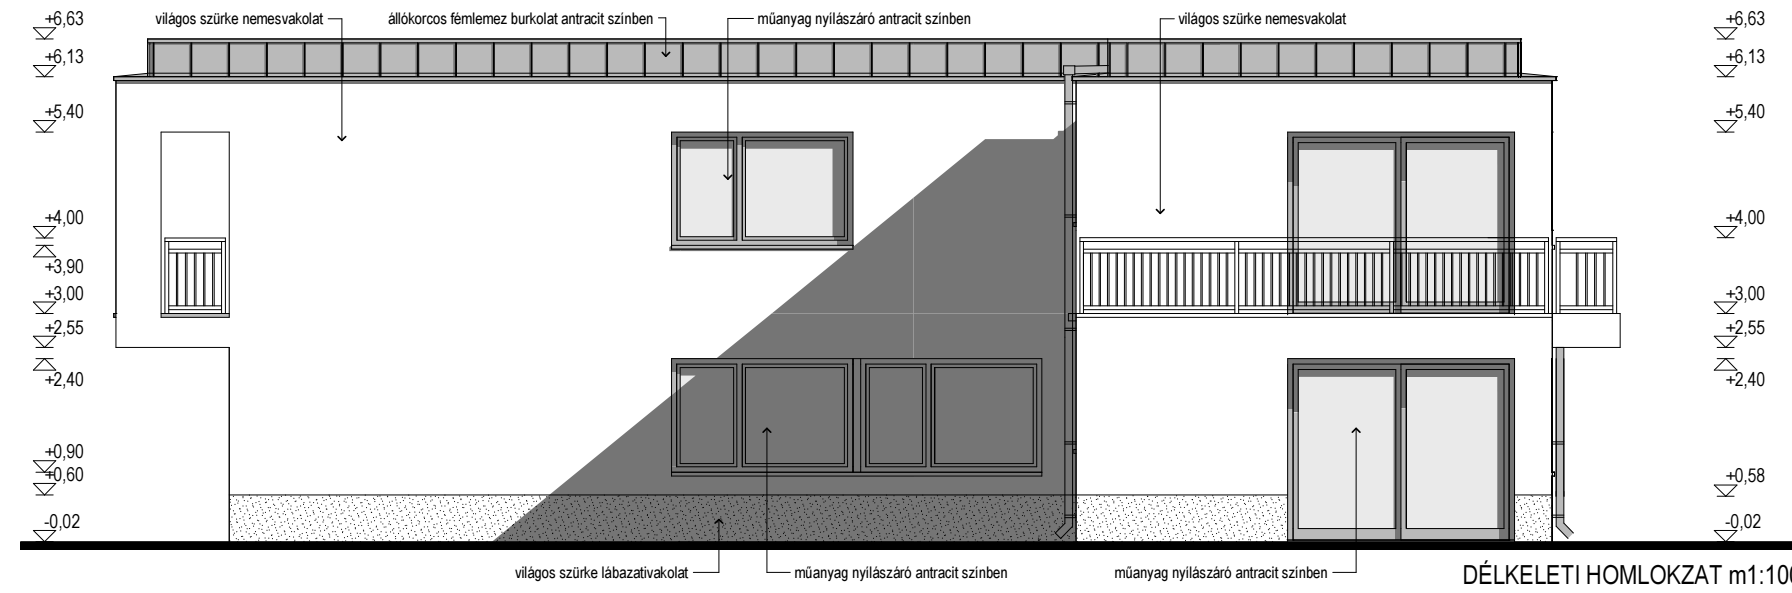

DÉLKELETI HOMLOKZAT m1:100

ÉPÍTETŐ:	PROFITÁL 2004 KFT.	
	4081 LÉTAVÉRTES, KONYÁRI U. 24.	
MUNKA MEGNEVEZÉSE:	6 LAKÁSOS TÁRSASHÁZ ÉPÍTÉSE	
MUNKA CÍME:	DEBRECEN, HANGYÁS UTCA 4. HRSZ: 22133/29	
ÉPÍTÉSZ TERVEZŐ:	BALMAZ GÁBOR	É-09-0624
TERV MEGNEVEZÉSE:	ÉSZAKNYUGATI és DÉLKELETI HOMLOKZATOK	
TERVFAJTA:	MEGVALÓSULÁSI	
DÁTUM:	2023. március.	
LÉPTÉK:	m 1:100	